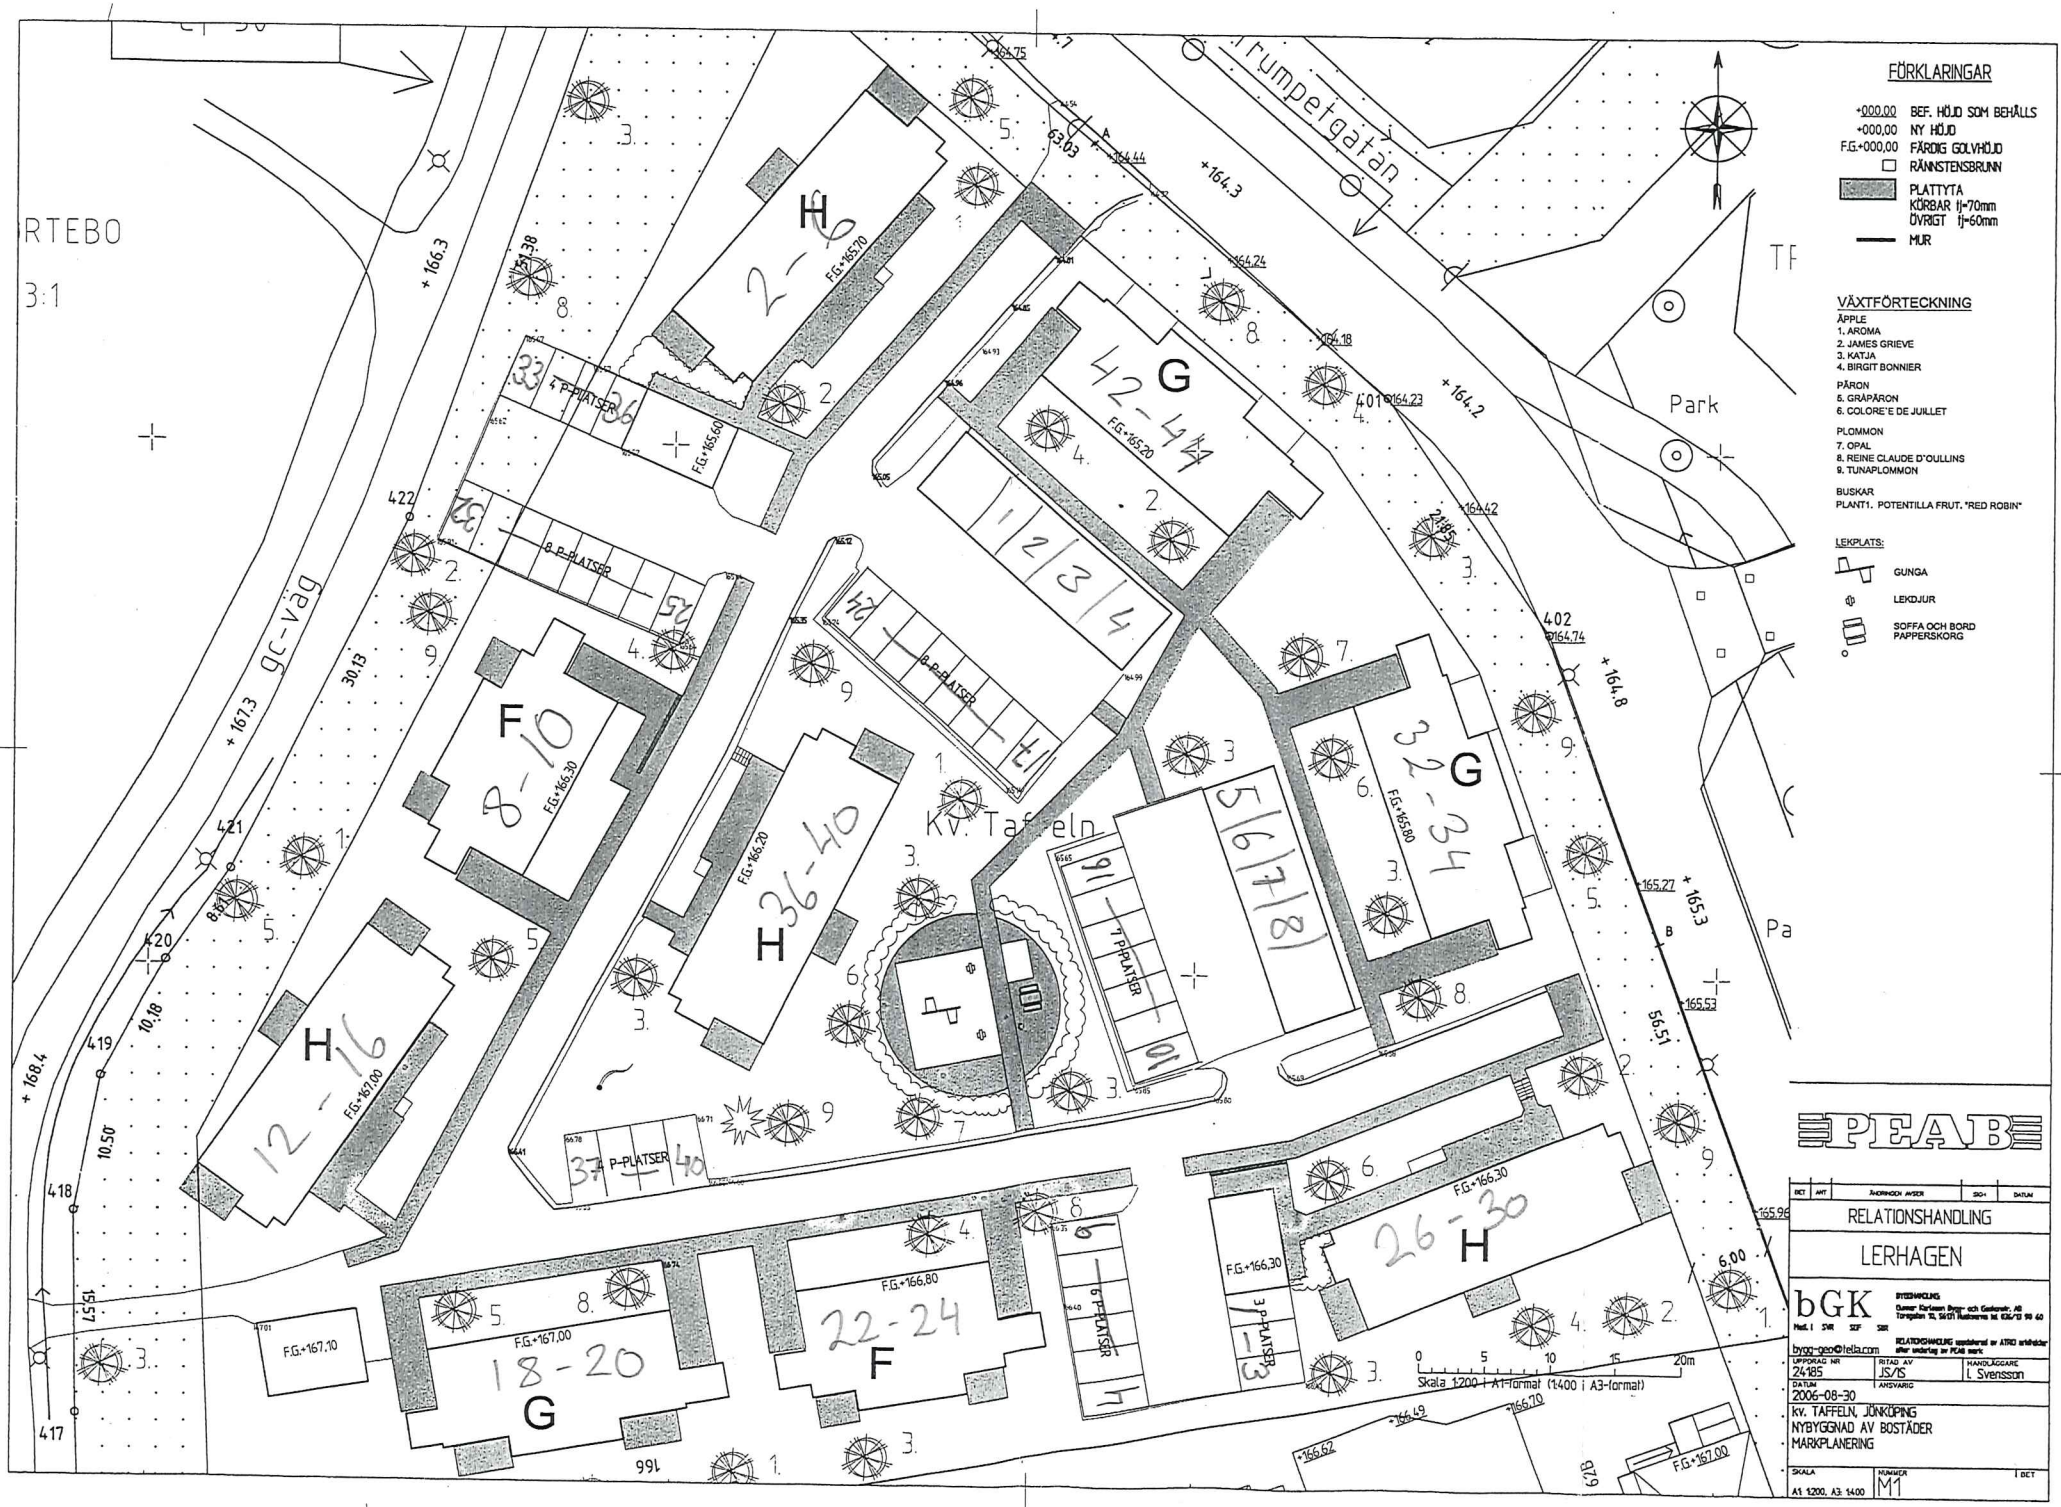
FÖRKLARINGAR
+000.00 BEF. HÖJD SOM BEHÅLLS
+000,00 NY HÖJD
F.G.+000,00 FÄRDIG GOLVHÖJD
RÄNNSTENSBRUNN
PLATTYTA
KÖRBAR tj=70mm
ÖVRIGT tj=60mm
MUR
VÄXTFÖRTECKNING
ÄPPLE
1. AROMA
2. JAMES GRIEVE
3. KATJA
4. BIRGIT BONNIER
PÄRON
5. GRÄPÄRON
6. COLORE'E DE JUILLET
PLOMMON
7. OPAL
8. REINE CLAUDE D'OULLINS
9. TUNAPLOMMON
BUSKAR
PLANT1. POTENTILLA FRUT. "RED ROBIN"
LEKPLATS:
GUNGA
LEKDJUR
SOFFA OCH BORD
PAPPERSKORG
Trumpetgatan
gc-väg
Park
kv. Taffeln
F 8-10
F.G.+165.30
H 36-40
F.G.+166.20
H 12-16
F.G.+167.00
G 42-44
F.G.+165.20
H 2-6
F.G.+165.70
G 32-34
F.G.+165.80
F 22-24
F.G.+166.80
G 18-20
F.G.+167.00
H 26-30
F.G.+166.30
4 P-PLATSER
8 P-PLATSER
6 P-PLATSER
3 P-PLATSER
F.G.+167.10
F.G.+167.00
Skala 1:200 i A1-format (1:400 i A3-format)
PEAB
RELATIONSHANDLING
LERHAGEN
bGK
bygg-geo@telia.com
UPPDRAG NR 24185
RITAD AV JS/IS
HANDLÄGGARE L Svensson
DATUM 2006-08-30
ANSVARIG
kv. TAFFELN, JÖNKÖPING
NYBYGGNAD AV BOSTÄDER
MARKPLANERING
SKALA A1 1:200, A3: 1:400
NUMMER M1